PIANTA PIANO TERRA

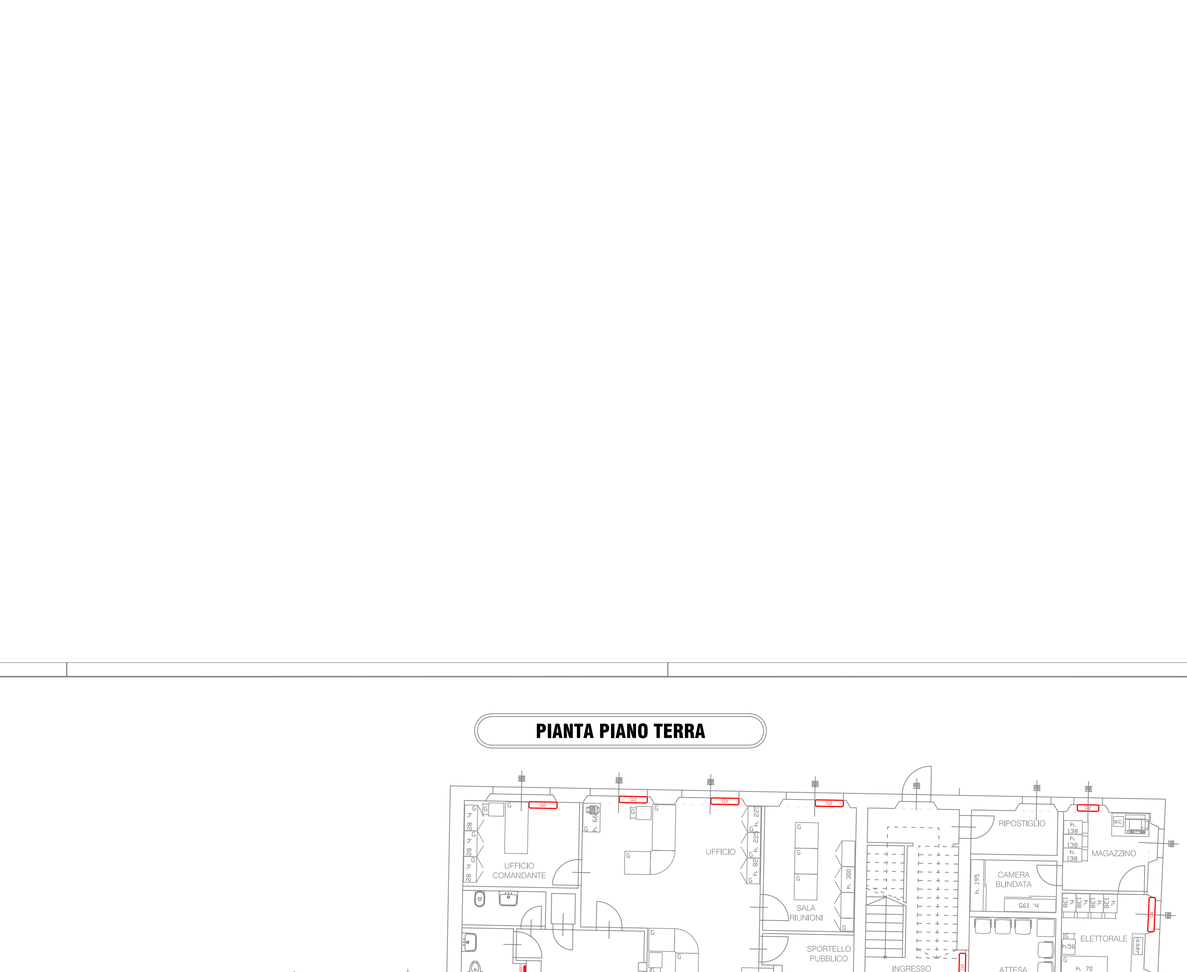

PIANTA PIANO TERRA

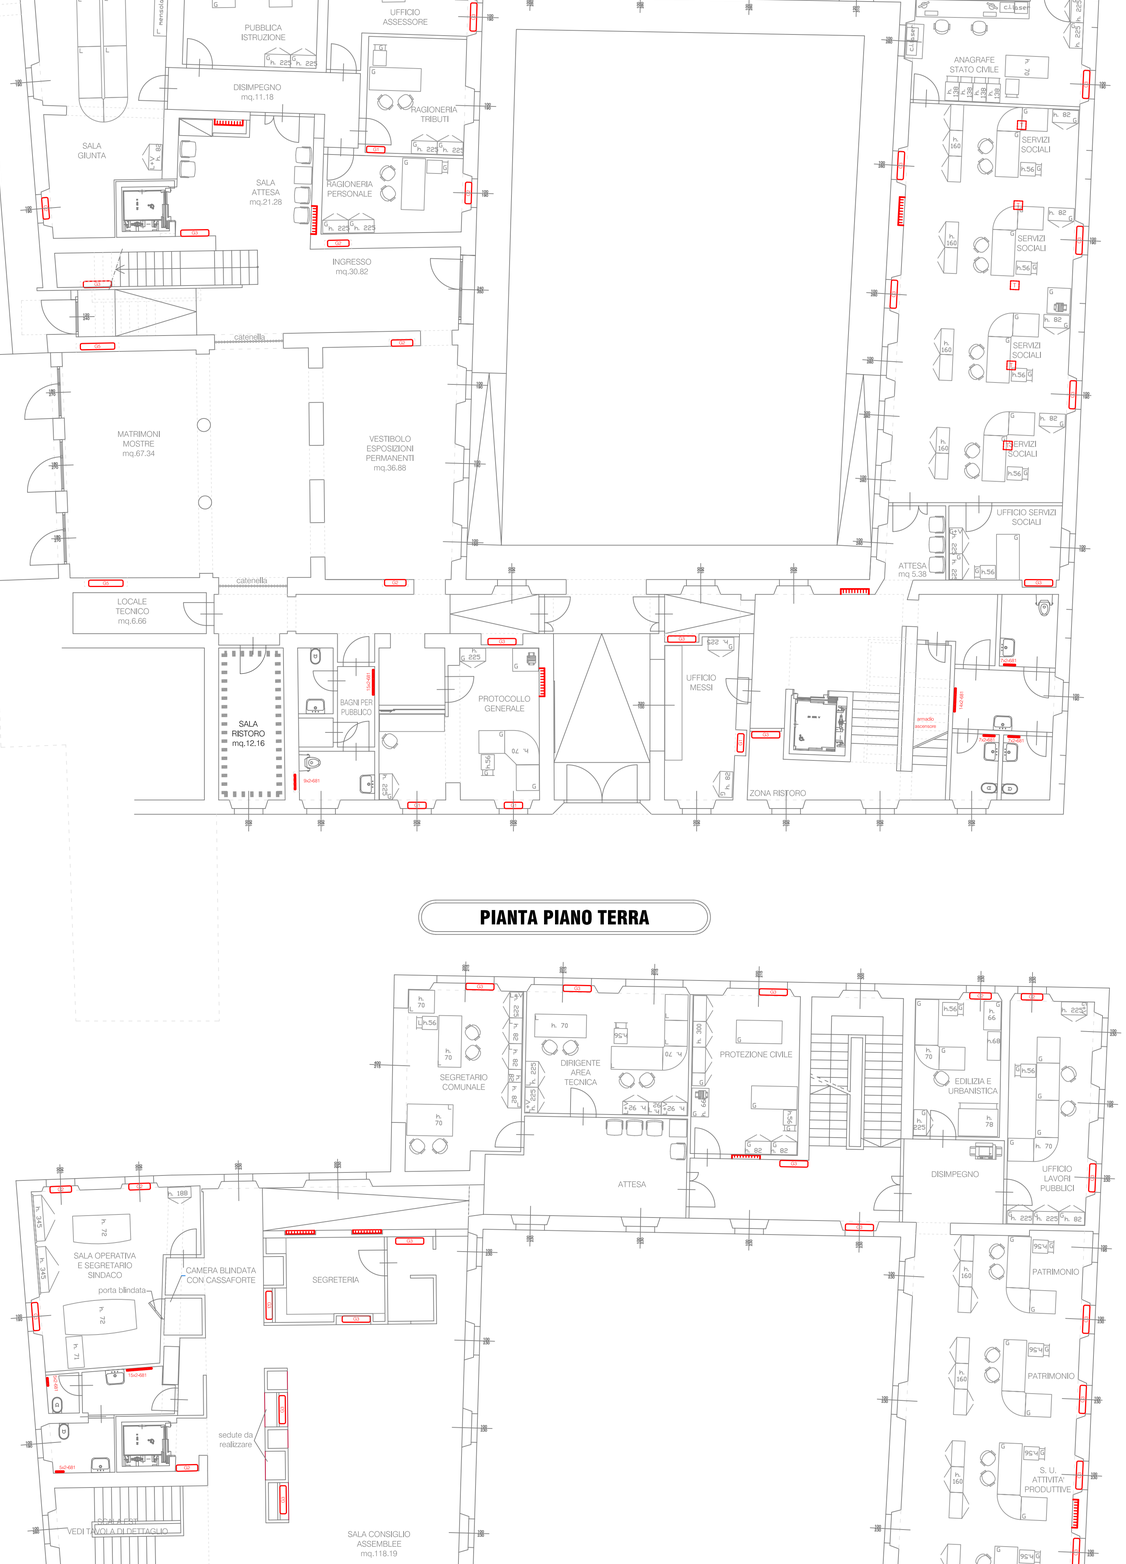

Revisione 1:				
Originale:	09/06/2010	D.M.	M.F.	Progetto originale
Emissione:	Data	Eseguito	Approvato	Oggetto della revisione

- studio di ingegneria FEDELI dott. ing. MARIO -

Via San Fereolo, 24 - 26900 LODI - Tel 0371/431675 fax 0371/941666
Piazza della Repubblica, 11 - 26022 Pizzighettone (CREMONA) - Tel e Fax 0372/730216
E-mail: fedelimario@fedelimario2.191.it E-mail: info@studiofedeli.it

Il progettista:

Committente:
COMUNE DI SANT'ANGELO LODIGIANO (LO)
PIAZZA N. DE MARTINO

N. Progetto

Progetto:
RISTRUTTURAZIONE EDIFICIO COMUNALE
IMPIANTI MECCANICI

Scala: 1:100

Ubicazione:
PIAZZA N. DE MARTINO
26866 SANT'ANGELO LODIGIANO (LO)

Foglio: 1 di 1

Disegni:
PIANTA PIANO TERRA E PRIMO AS BUILT
POSIZIONAMENTO VENTILCONVETTORI E RADIATORI

Tavola: 1

A norma di Legge il presente disegno non potrà essere riprodotto ne consegnato a terzi ne utilizzato per scopi diversi da quello di destinazione senza l'autorizzazione scritta dello Studio che ne detiene la proprietà.

File: